

ENERGA Oświetlenie Sp. z o.o.
ul. Grottgera 7, 81-809 Sopot
Biuro Umów i Dokumentacji
tel. 058 760 12 55 wew. 41, 44


Uzgodnienie nr 675/2009 z dnia 13.11.2009
ważne 2 lata od ww. daty

Uzgodnia się na etapie projektowania trasę linii
kablowej / napowietrznej, usytuowanie słupów
oświetleniowych, ~~szafek pomiarowych, szafek~~
~~oświetleniowych~~

w m. Gdynia gm.....
ul. Zbrojna

Po otrzymaniu opinii ZUDP projekt budowlano-
wykonawczy należy uzgodnić w ENERGA
Oświetlenie Sp. z o.o. Starszy Technik
ds. Dokumentacji

Piotr Kąsko

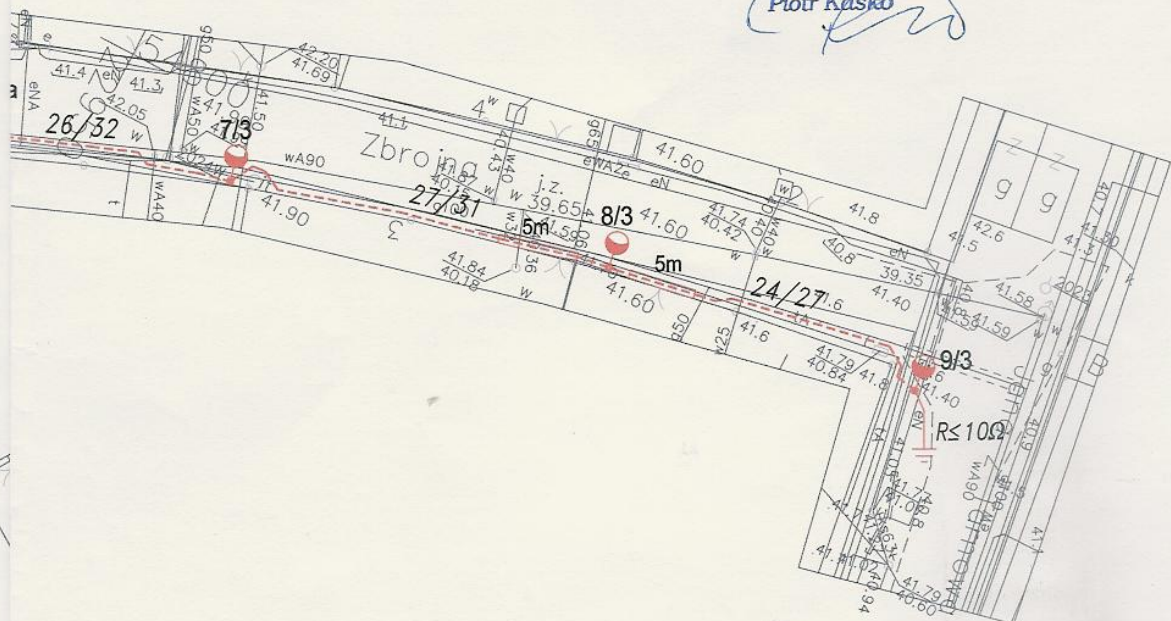

Istn. s
oświeł
Istn. s
licznik

UNIPROJEKT
inż. Andrzej Formella
81-198 Kosakowo Mosty
ul. Leśna 26
www.uniprojekt.gdansk.pl

BUDOWA OŚWIETLENIA ULICY ZBROJNEJ W GDYNI

Tytuł rysunku	Oświetlenie uliczne - plan sytuacyjny	Skala: 1:500
Projektant	Inż. Andrzej Formella GT-III-630/127/75	Podpis-data
Współpraca	Mgr inż. Jacek Żbikowski	październik 2009
Sprawdzający	Inż. Marian Nowosielski ZGP-III-630/5/78	Nr rysunku: E-1